



**UCHWAŁA NR XI/79/2024
RADY MIEJSKIEJ W BARLINKU**

z dnia 19 grudnia 2024 r.

**w sprawie wyrażenia zgody na wniesienie przez Gminę Barlinek wkładu niepieniężnego
do Przedsiębiorstwa Wodociągowo – Kanalizacyjnego „Płonia” Sp. z o.o.**

Na podstawie art. 18 ust. 2 pkt. 9 lit. h ustawy z dnia 8 marca 1990 r. o samorządzie gminnym (Dz. U. z 2024 r. poz. 1465 ze zm.) **uchwala się, co następuje:**

§ 1. 1. Wyraża się zgodę na wniesienie przez Gminę Barlinek prawa własności:

- a) sieci kanalizacji sanitarnej o łącznej długości 5506,5 mb, znajdującej się w miejscowościach Strąpie (4114,5 mb) i Nowa Dziedzina (1392,00 mb), na nieruchomościach oznaczonych w ewidencji gruntów działkami nr 1/3, 1/4, 1/6, 1/7, 2/1, 4, 5/16, 5/34, 5/58 5/60, 5/61, 8/9, 8/16, 8/28, 8/75, 23, 24/37, 24/28, 27 obr. Strąpie oraz dwóch przepompowni ścieków znajdujących się na działce nr 8/75 obr. Strąpie, w miejscowości Strąpie oraz jednej na działce nr 24/28 obr. Strąpie w miejscowości Nowa Dziedzina, gmina Barlinek,
- b) sieci kanalizacji sanitarnej o łącznej długości 2368,50 mb znajdującej się pomiędzy miejscowością Strąpie a miejscowością Dziedzice, znajdującej się na nieruchomościach oznaczonych w ewidencji gruntów działkami nr 107, 111, 101, 100, 99, 98, 97/2, 97/1, 96, 106/4, 106/3, 106/2, 106/1, 5/4, 51, 59/2, 57, 60, 17, 43, 326, 251, 246/7, 246/6, 239 obr. Dziedzice oraz jednej przepompowni ścieków znajdujących się na nieruchomości oznaczonej w ewidencji gruntów działką nr 246/6 obr. Dziedzice, i jednej przepompowni znajdującej się na działce 59/2 obr. Dziedzice gmina Barlinek,


jako wkładu niepieniężnego tj. aportu do Przedsiębiorstwa Wodociągowo – Kanalizacyjnego „Płonia” Sp. z o. o w Barlinku.

2. Mienie będące przedmiotem aportu zostało uwidocznione na załączonych mapach stanowiących integralną część uchwały (arkusze od 1 do 9)


§ 2. Uchwała wchodzi w życie z dniem podjęcia.

**PRZEWODNICZĄCY
Rady Miejskiej**


Cezary Michalak

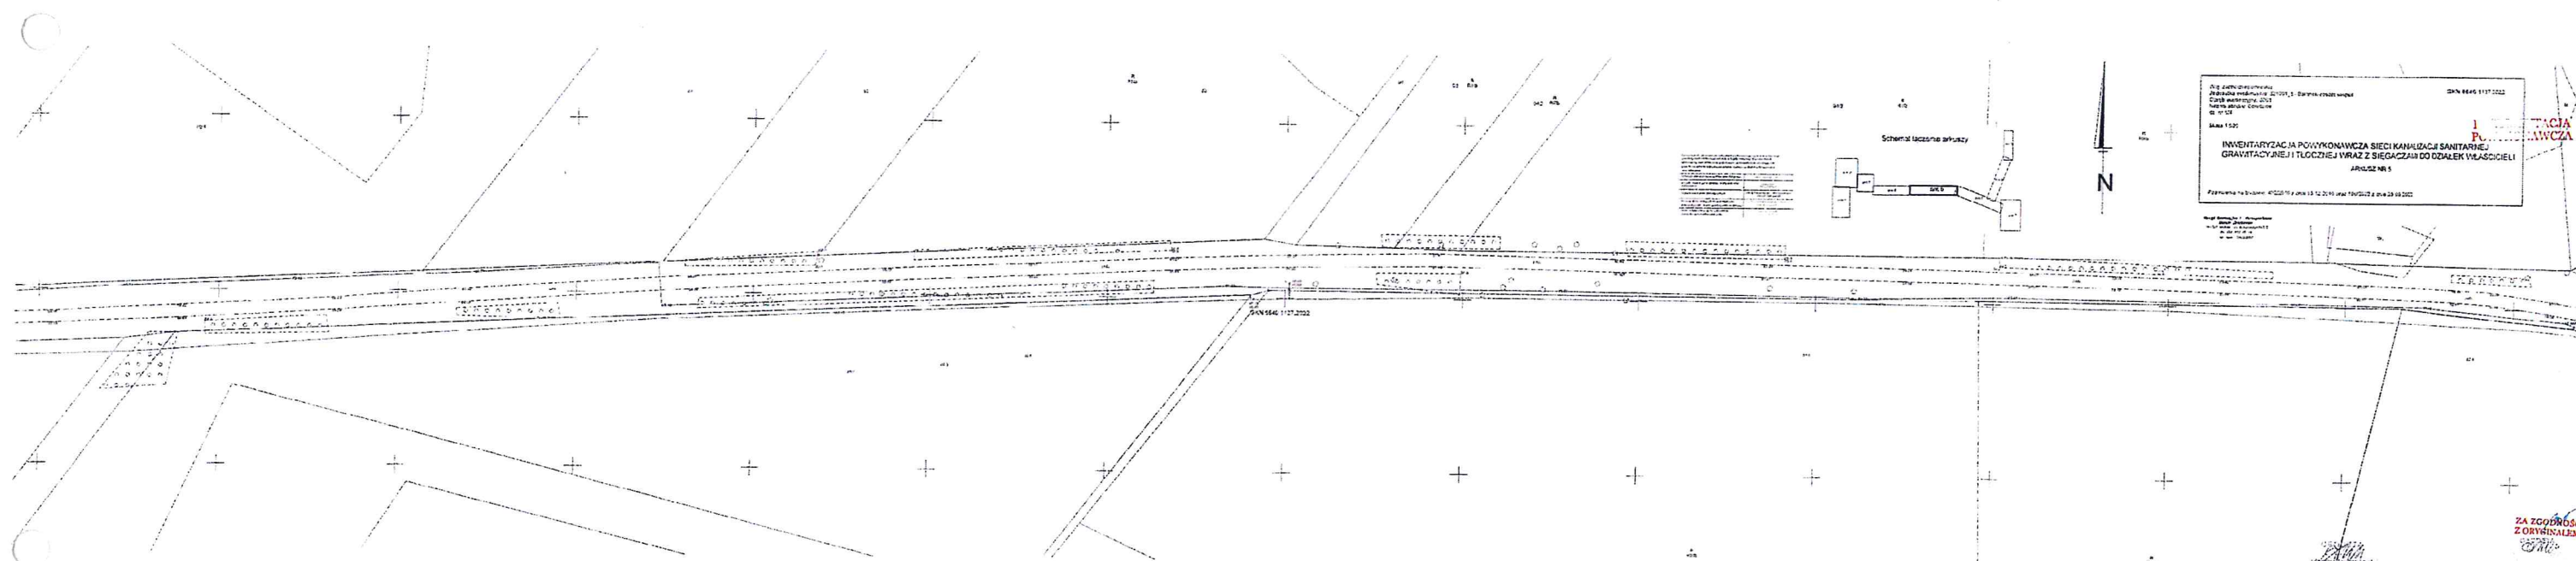


PRZEWODNICZĄCY
Rady Miejskiej
Cezary Michalak
Cezary Michalak

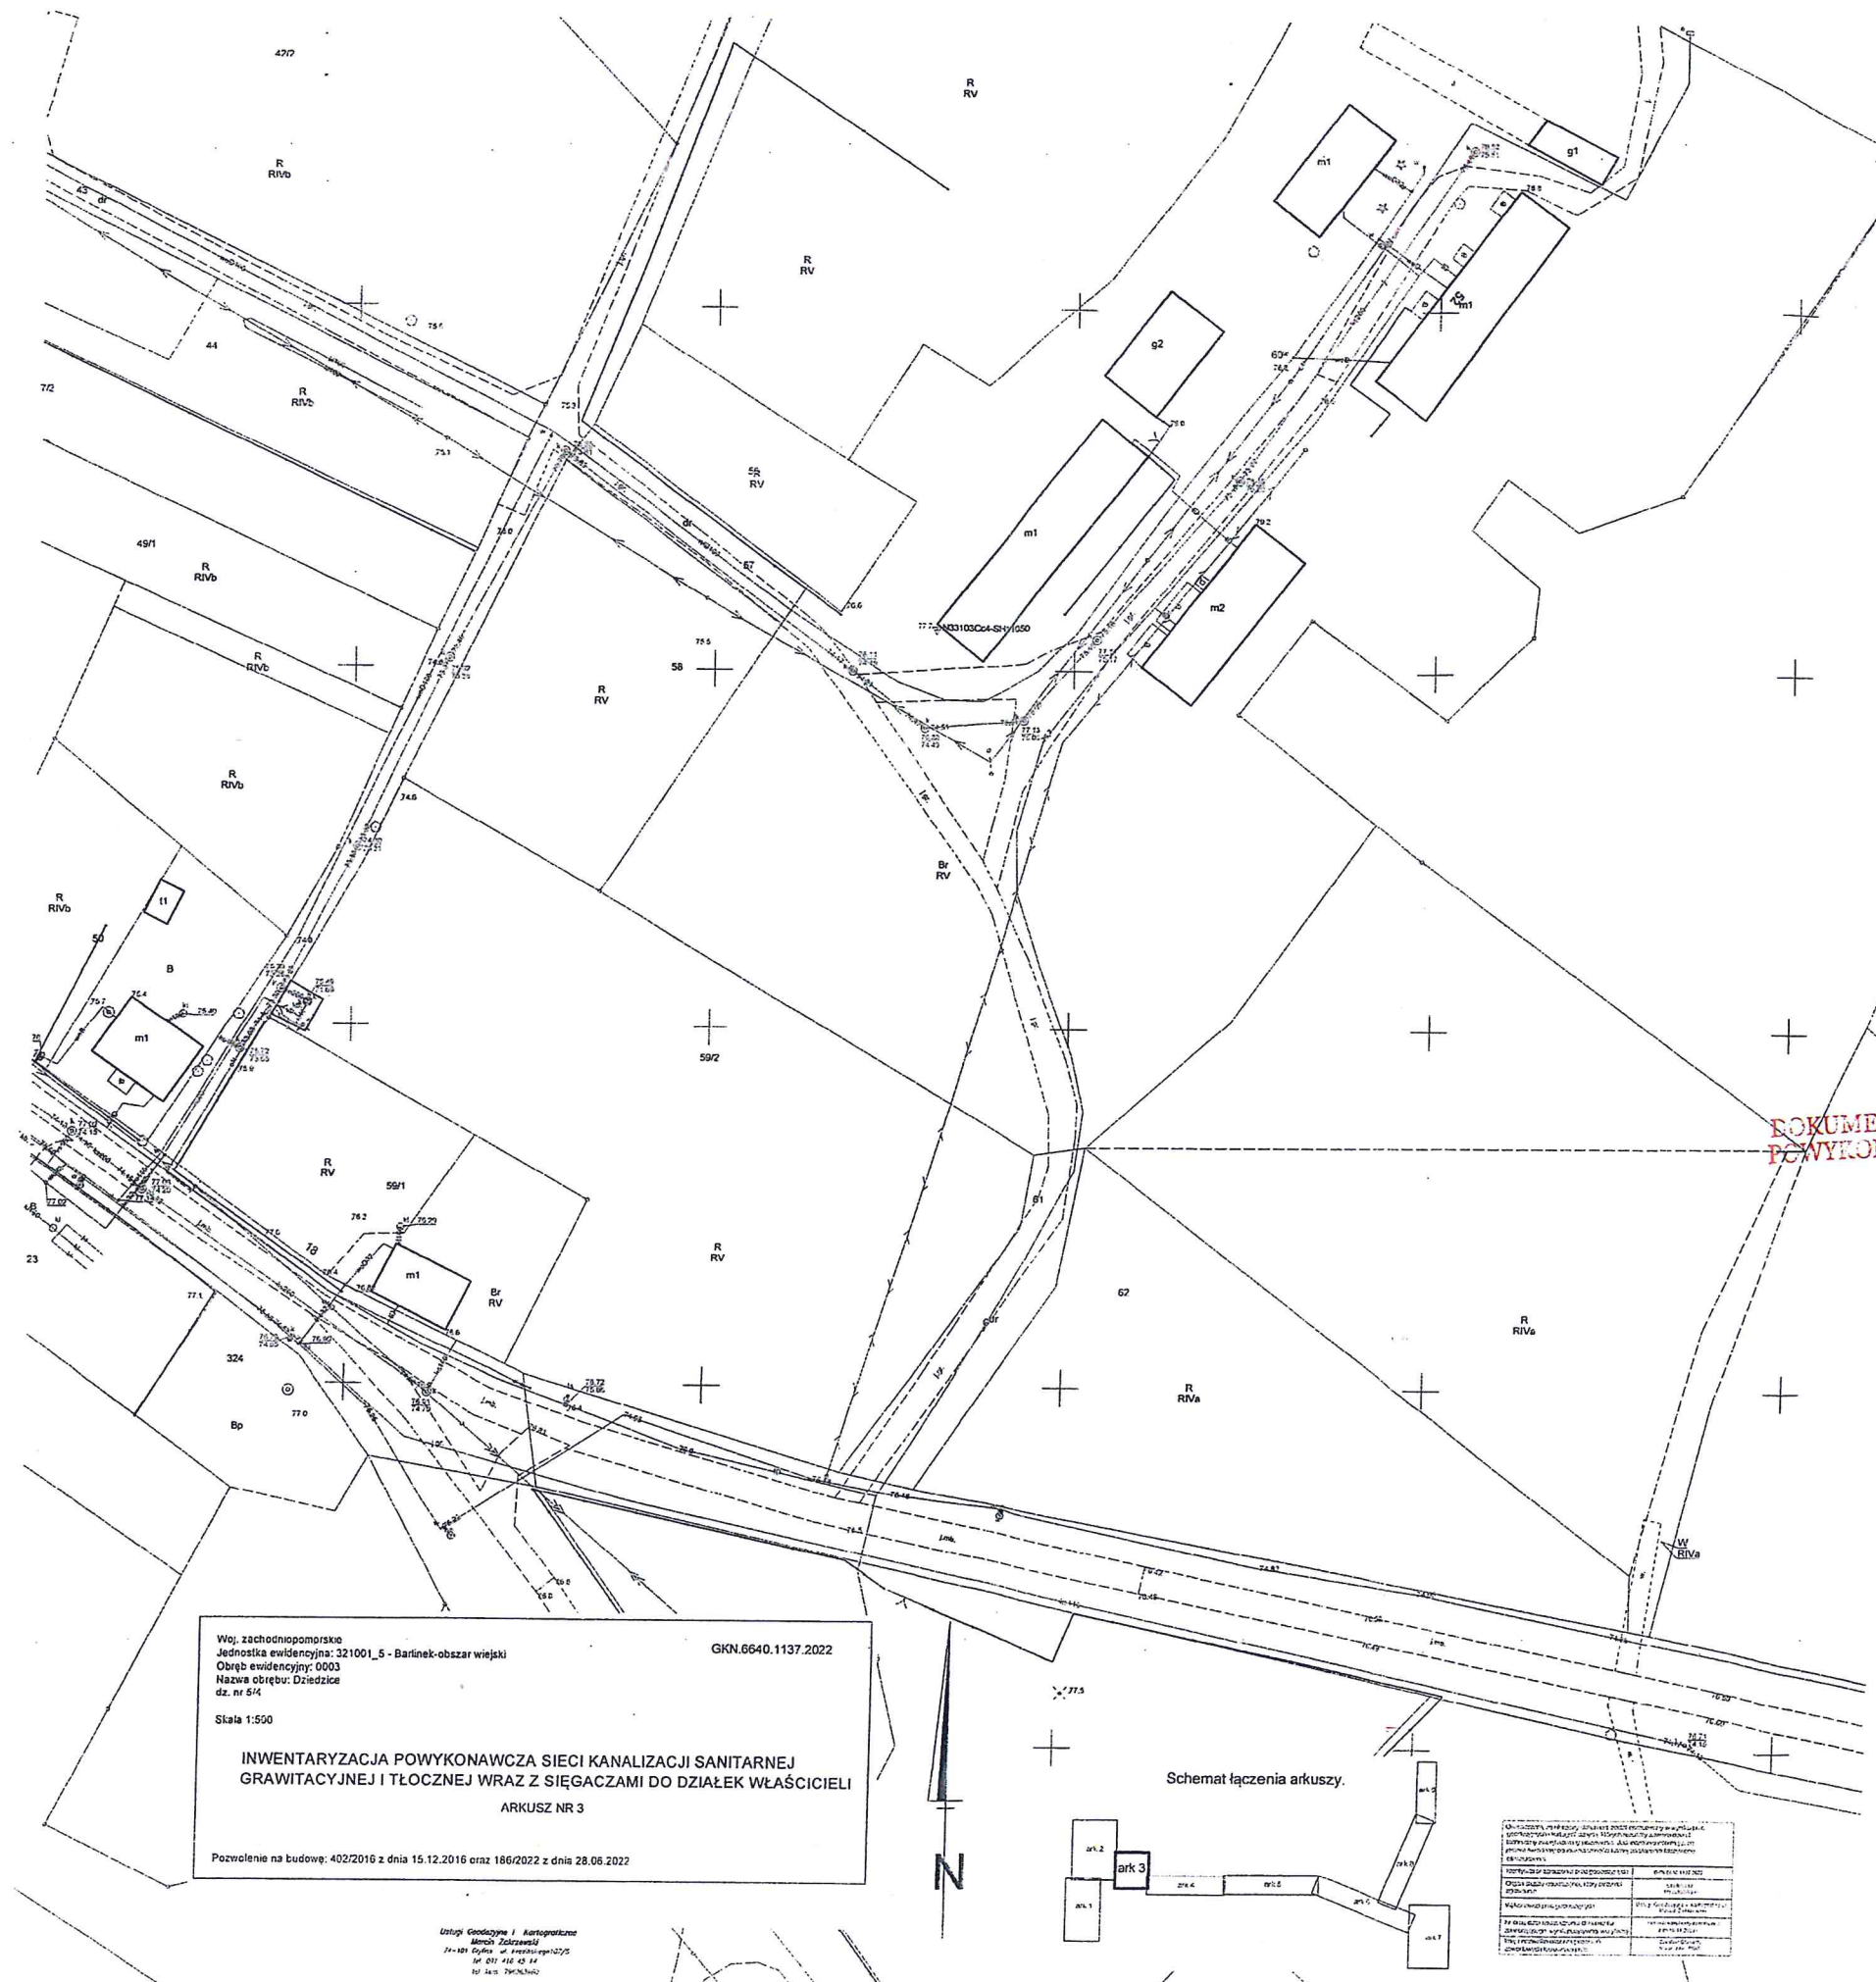

DOKUMENTACJA
POWYKONAWCZA

Woj. zachodniopomorskie
Jednostka ewidencyjna: 321001_5 - Barlinek-obszar wiejski
Obręb ewidencyjny: 0003
Nazwa obrębu: Dziedzice
dz. nr 5/4
Skala 1:500
GKN.6640.1137.2022
INWENTARYZACJA POWYKONAWCZA SIECI KANALIZACJI SANITARNEJ
GRAWITACYJNEJ I TŁOCZNEJ WRAZ Z SIĘGACZAMI DO DZIAŁEK WŁAŚCICIELI
ARKUSZ NR 3
Pozwolenie na budowę: 402/2016 z dnia 15.12.2016 oraz 186/2022 z dnia 28.08.2022

Schemat łączenia arkuszy.

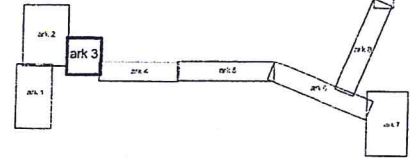


PRZEWODNICZĄCY
Rady Miejskiej
Cezary Michalak
Cezary Michalak

ZA ZGODNOŚĆ
Z ORYGINAŁEM

GEODETA
Marcin Zakrzewski

GEODETA
Cezary Michalak

